


WASSERWERKE ZWICKAU GmbH | PSF 201209 | 08014 Zwickau

Stadtverwaltung Zwickau
Stadtplanung
Katharinenstr. 11
08056 Zwickau

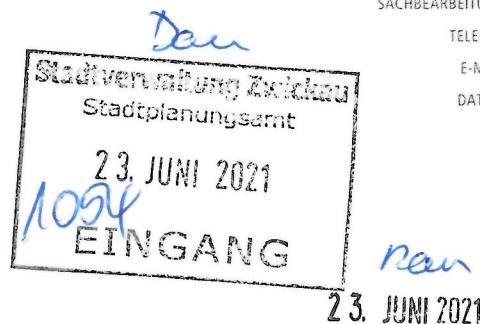

BEREICH Technisches Management
SACHBEARBEITUNG Frau Schoesau
TELEFON 0375/533 410
E-MAIL andrea.schoesau@wasserwerke-zwickau.de
DATUM 21.06.2021

**Bebauungsplan Nr. 120 für das Gebiet Zwickau-Zwickau, Stiftstraße – Markthalle
Sonstiges Sondergebiet großflächiger Einzelhandel
Frühzeitige Behördenbeteiligung nach § 4 Abs. 1 Baugesetzbuch (BauGB)**

Sehr geehrte Damen und Herren,

im Rahmen der Beteiligung Träger öffentlicher Belange möchten wir zum o. g. Bebauungsplan im Folgenden unsere Stellungnahme abgeben:

Trinkwasserversorgung

Das Grundstück der geplanten Markthalle (Flurstück 900/16) ist trinkwasserseitig erschlossen. Es besteht ein Vertragsverhältnis. Der vorhandene Hausanschluss wurde in DN 50 PE ausgeführt.

Am Anbindepunkt wird von unserem Versorgungsunternehmen der für eine Wohnbebauung erforderliche AVB - gerechte Versorgungsdruck zur Verfügung gestellt.

Löschwasserbereitstellung

Derzeitig können 96 m³/h Löschwasser für die Dauer von 2 Stunden aus dem öffentlichen Versorgungsnetz zur Verfügung gestellt werden.

Die gleichzeitig zu nutzenden Hydranten befinden sich im Kreuzungsbereich Bahnhofstraße/Ecke Lutherstraße auf der Versorgungsleitung 180x16,4 PE-HD sowie im Kreuzungsbereich Alte Reichenbacher Straße/Ecke Humboldtstraße auf der Versorgungsleitung DN 350 GG.

...

Seite 2

Abwasserentsorgung

Das Flurstück 900/16 ist schmutz- und niederschlagswasserseitig erschlossen. Über die vorhandenen Anschlusskanäle können die alle anfallenden Abwässer eingeleitet werden.

Für weitere Anfragen stehen wir Ihnen gern zur Verfügung.

Mit freundlichen Grüßen

Ihre Wasserwerke Zwickau




i. V. Ronald Braune
Bereichsleiter
Technisches Management



i. A. Jens Schumann
Teamleiter
Strategie

Anlagen

Auszug aus Bestandsplan

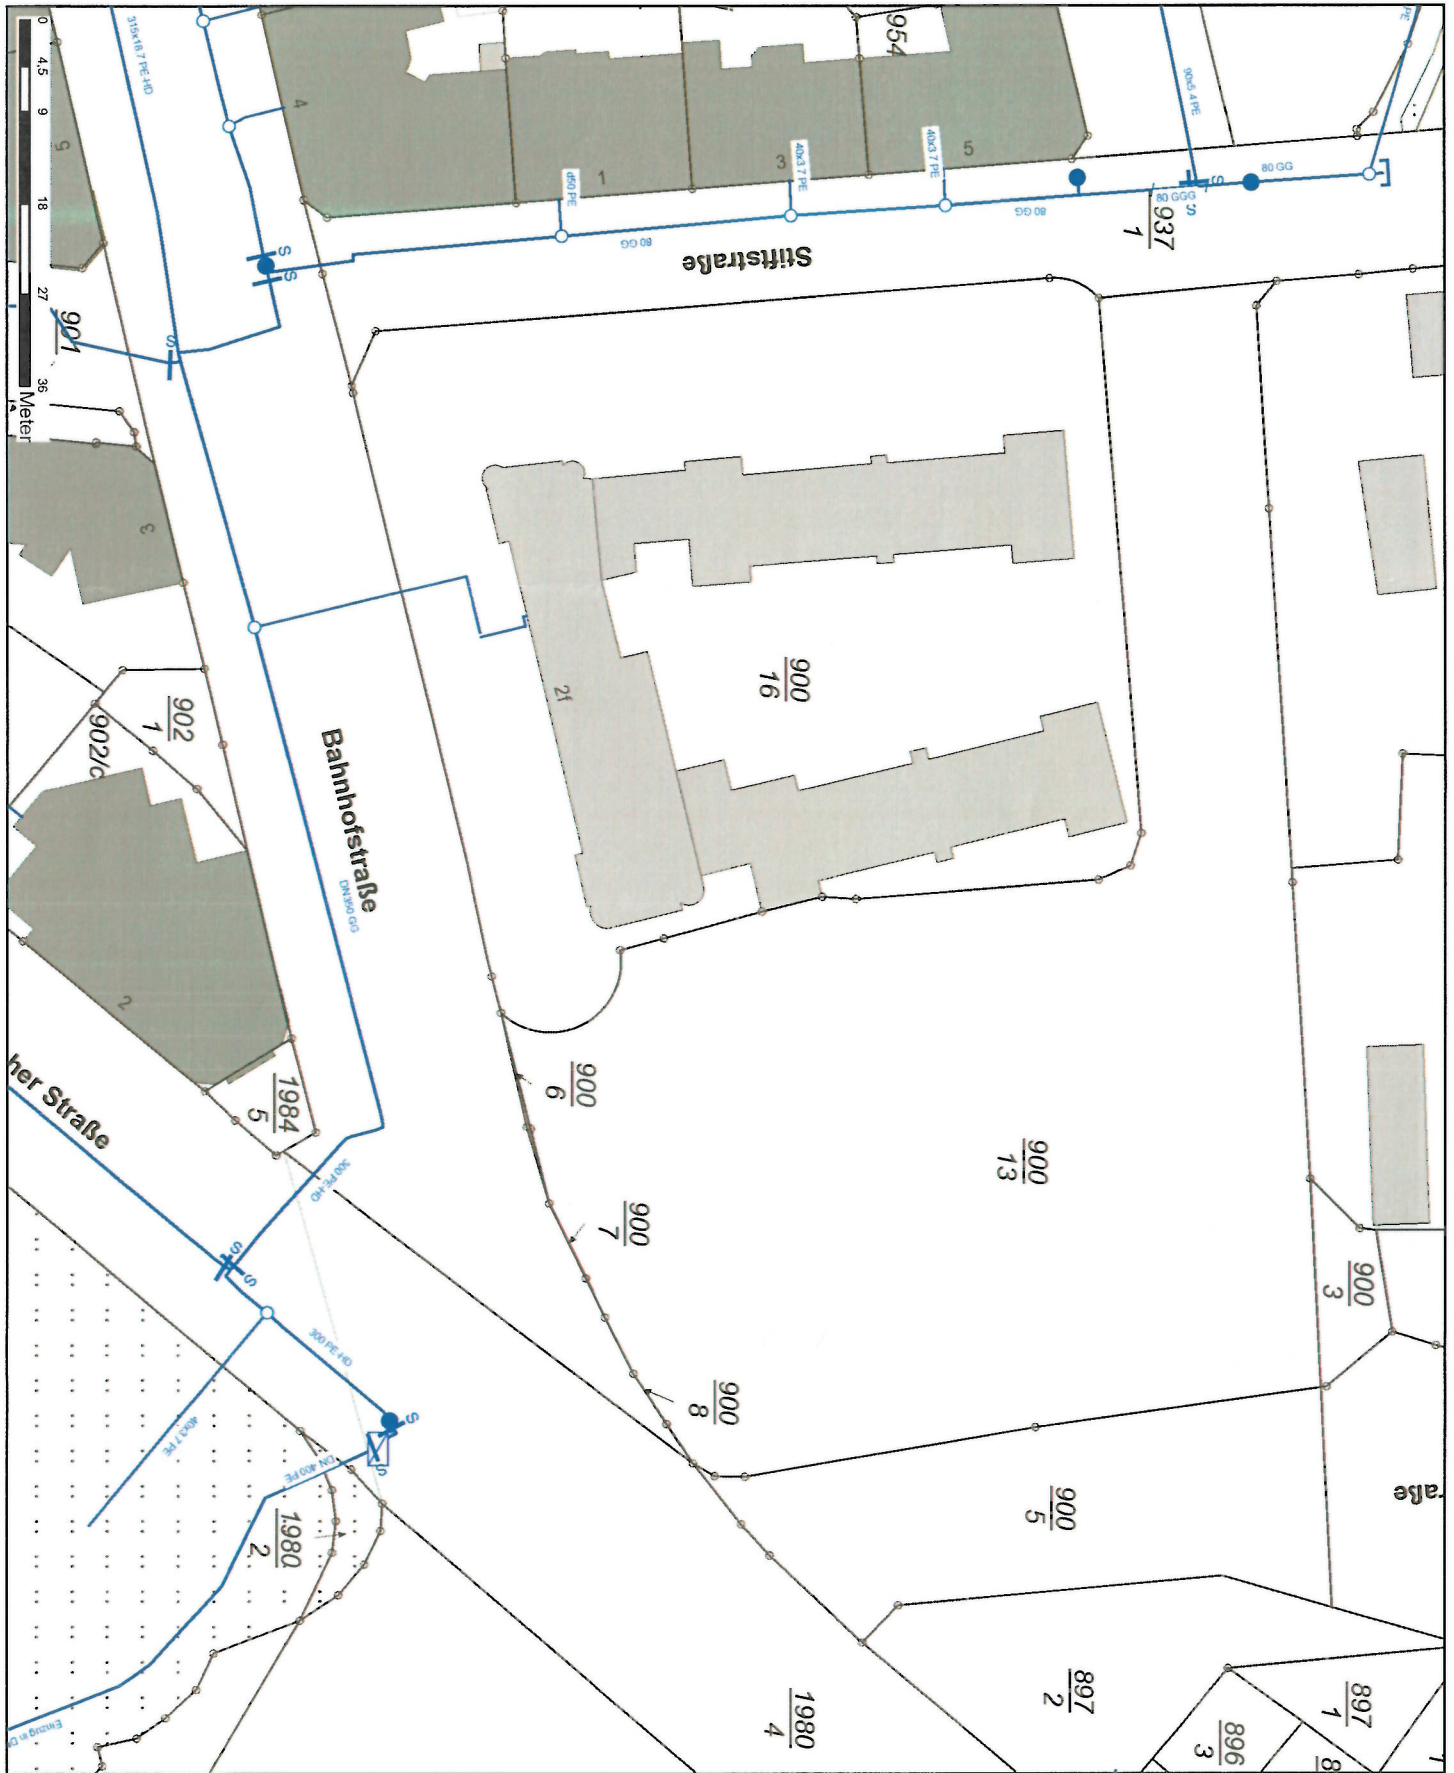

Zwickau, TW

- — — — — Trinkwasserleitung
- — — — — Trinkwasserleitung, Lage ungenau
- — — — — betriebseigenes Steuerkabel
- — — — — Trinkwasserleitung außer Betrieb
- — — — — Trinkwasserleitung Fremdbestand



Mit der Region auf einer Welle.



Für die Aktualität der Parzellierung sowie die Gültigkeit der Flurstücksnummern übernimmt die WWZ GmbH keine Haftung!
Dieser Auszug ist nur als Original gültig. Hausanschlüssen sind nicht vollständig eingetragen!
Maße und Höhen sind vor Verwendung vor Ort zu überprüfen!

Maßstab: 1:750
 Höhensystem: DHHN 92
 Datum: 03.06.2021



Planauszug erstellt: *Scha*

Auszug aus Bestandsplan

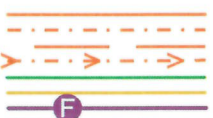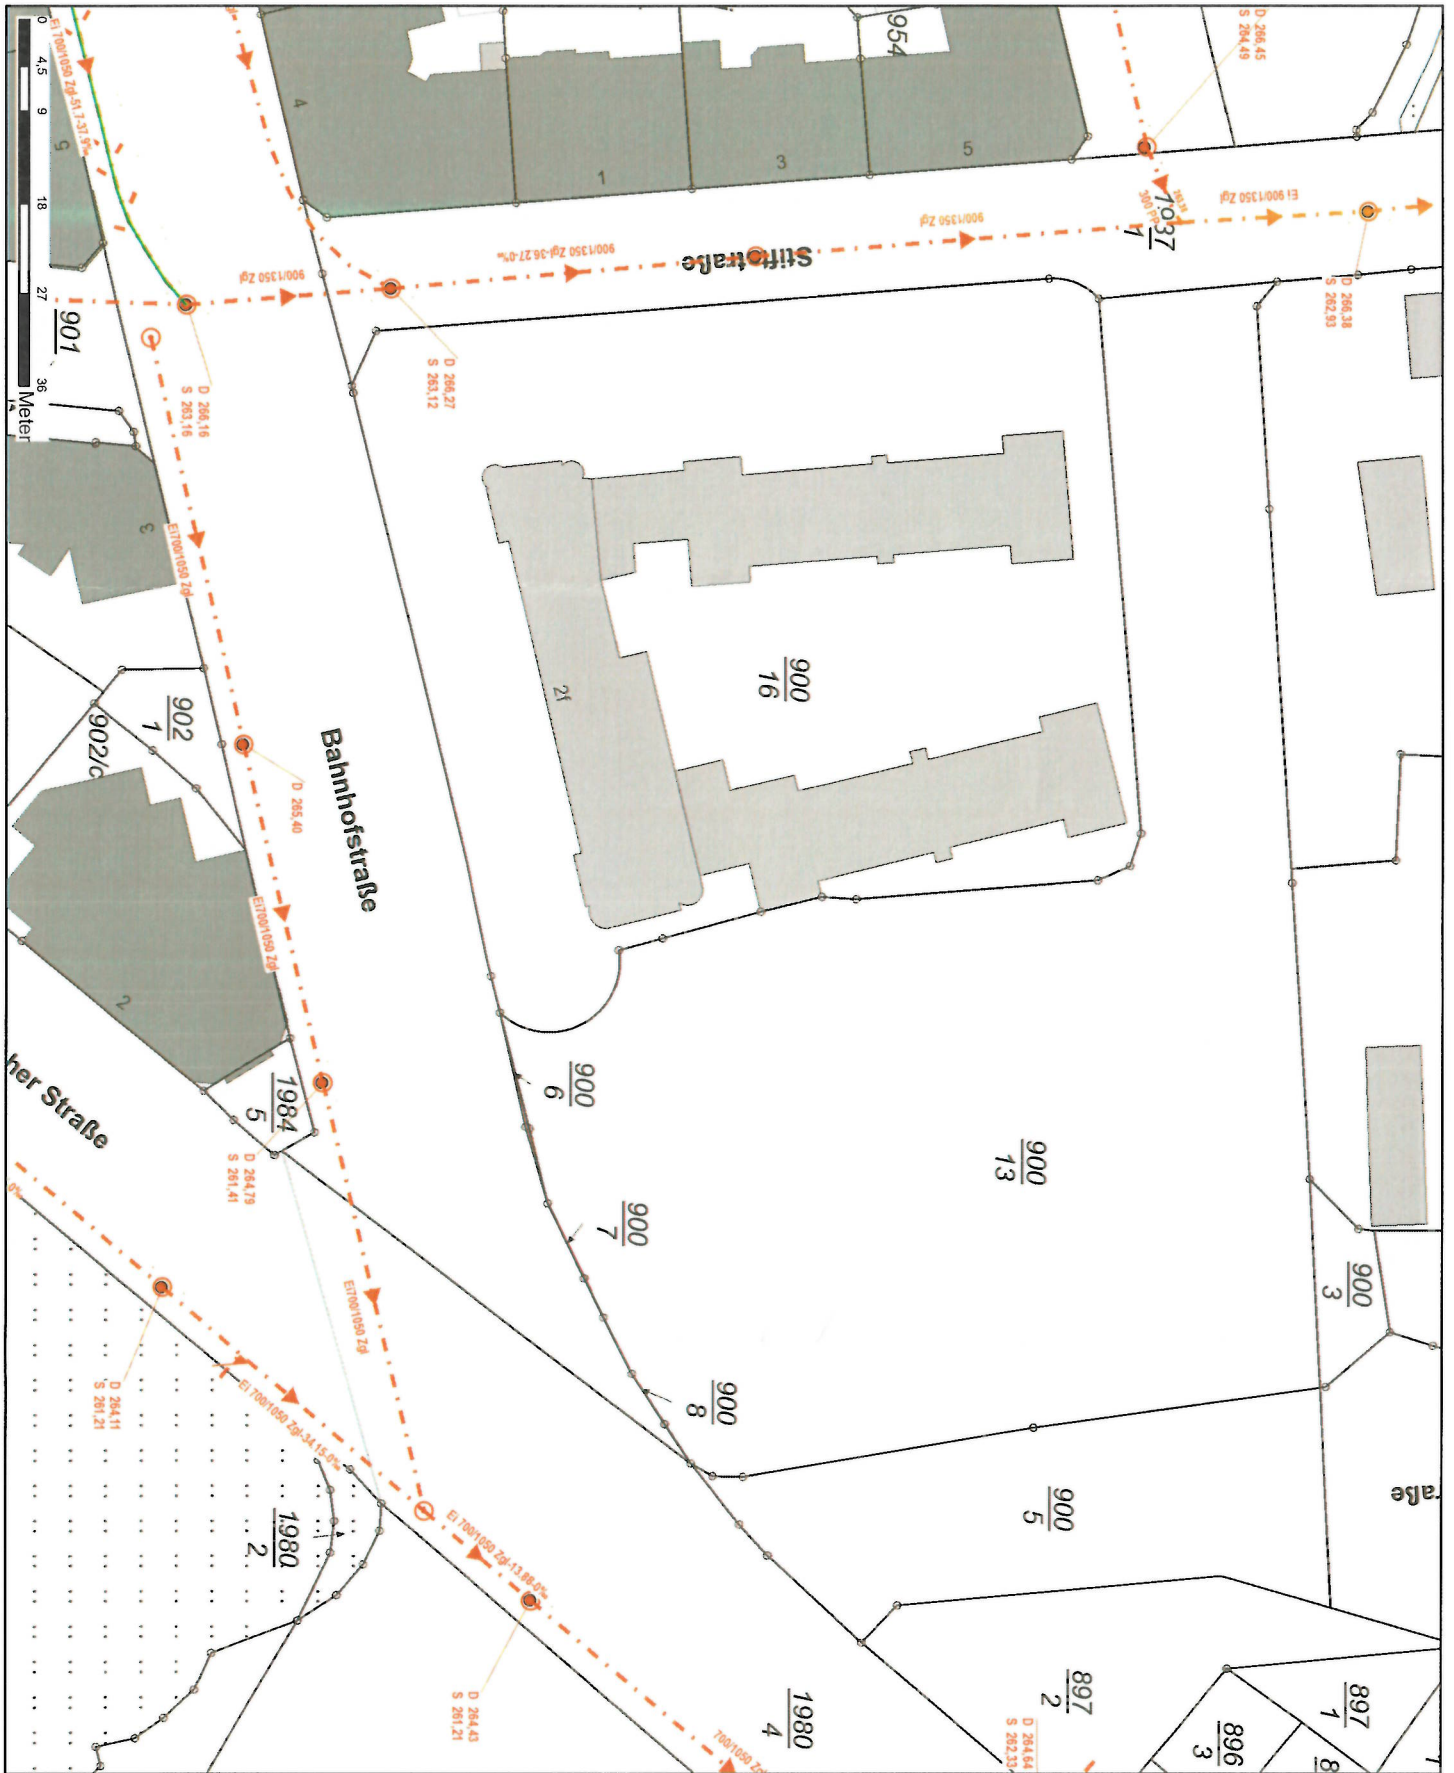

Schmutzwasser
 Mischwasser
 Regenwasser
 Abwasserdruckleitung (MW, RW, SW)
 betriebs geeignetes Steuerkabel
 Leitung außer Betrieb
 Leitung Fremdbestand

WV WASSERWERKE ZWICKAU

Mit der Region auf einer Welle.

Für die Aktualität der Parzellierung sowie die Gültigkeit der Flurstücksnummern übernimmt die WWZ GmbH keine Haftung!
 Dieser Auszug ist nur als Original gültig. Hausanschlussleitungen sind nicht vollständig eingetragen!
 Maße und Höhen sind vor Verwendung vor Ort zu überprüfen!

Zwickau, AW

Maßstab: 1:750
 Höhensystem: DHHN 92
 Datum: 03.06.2021



Planauszug erstellt: *Sauer*